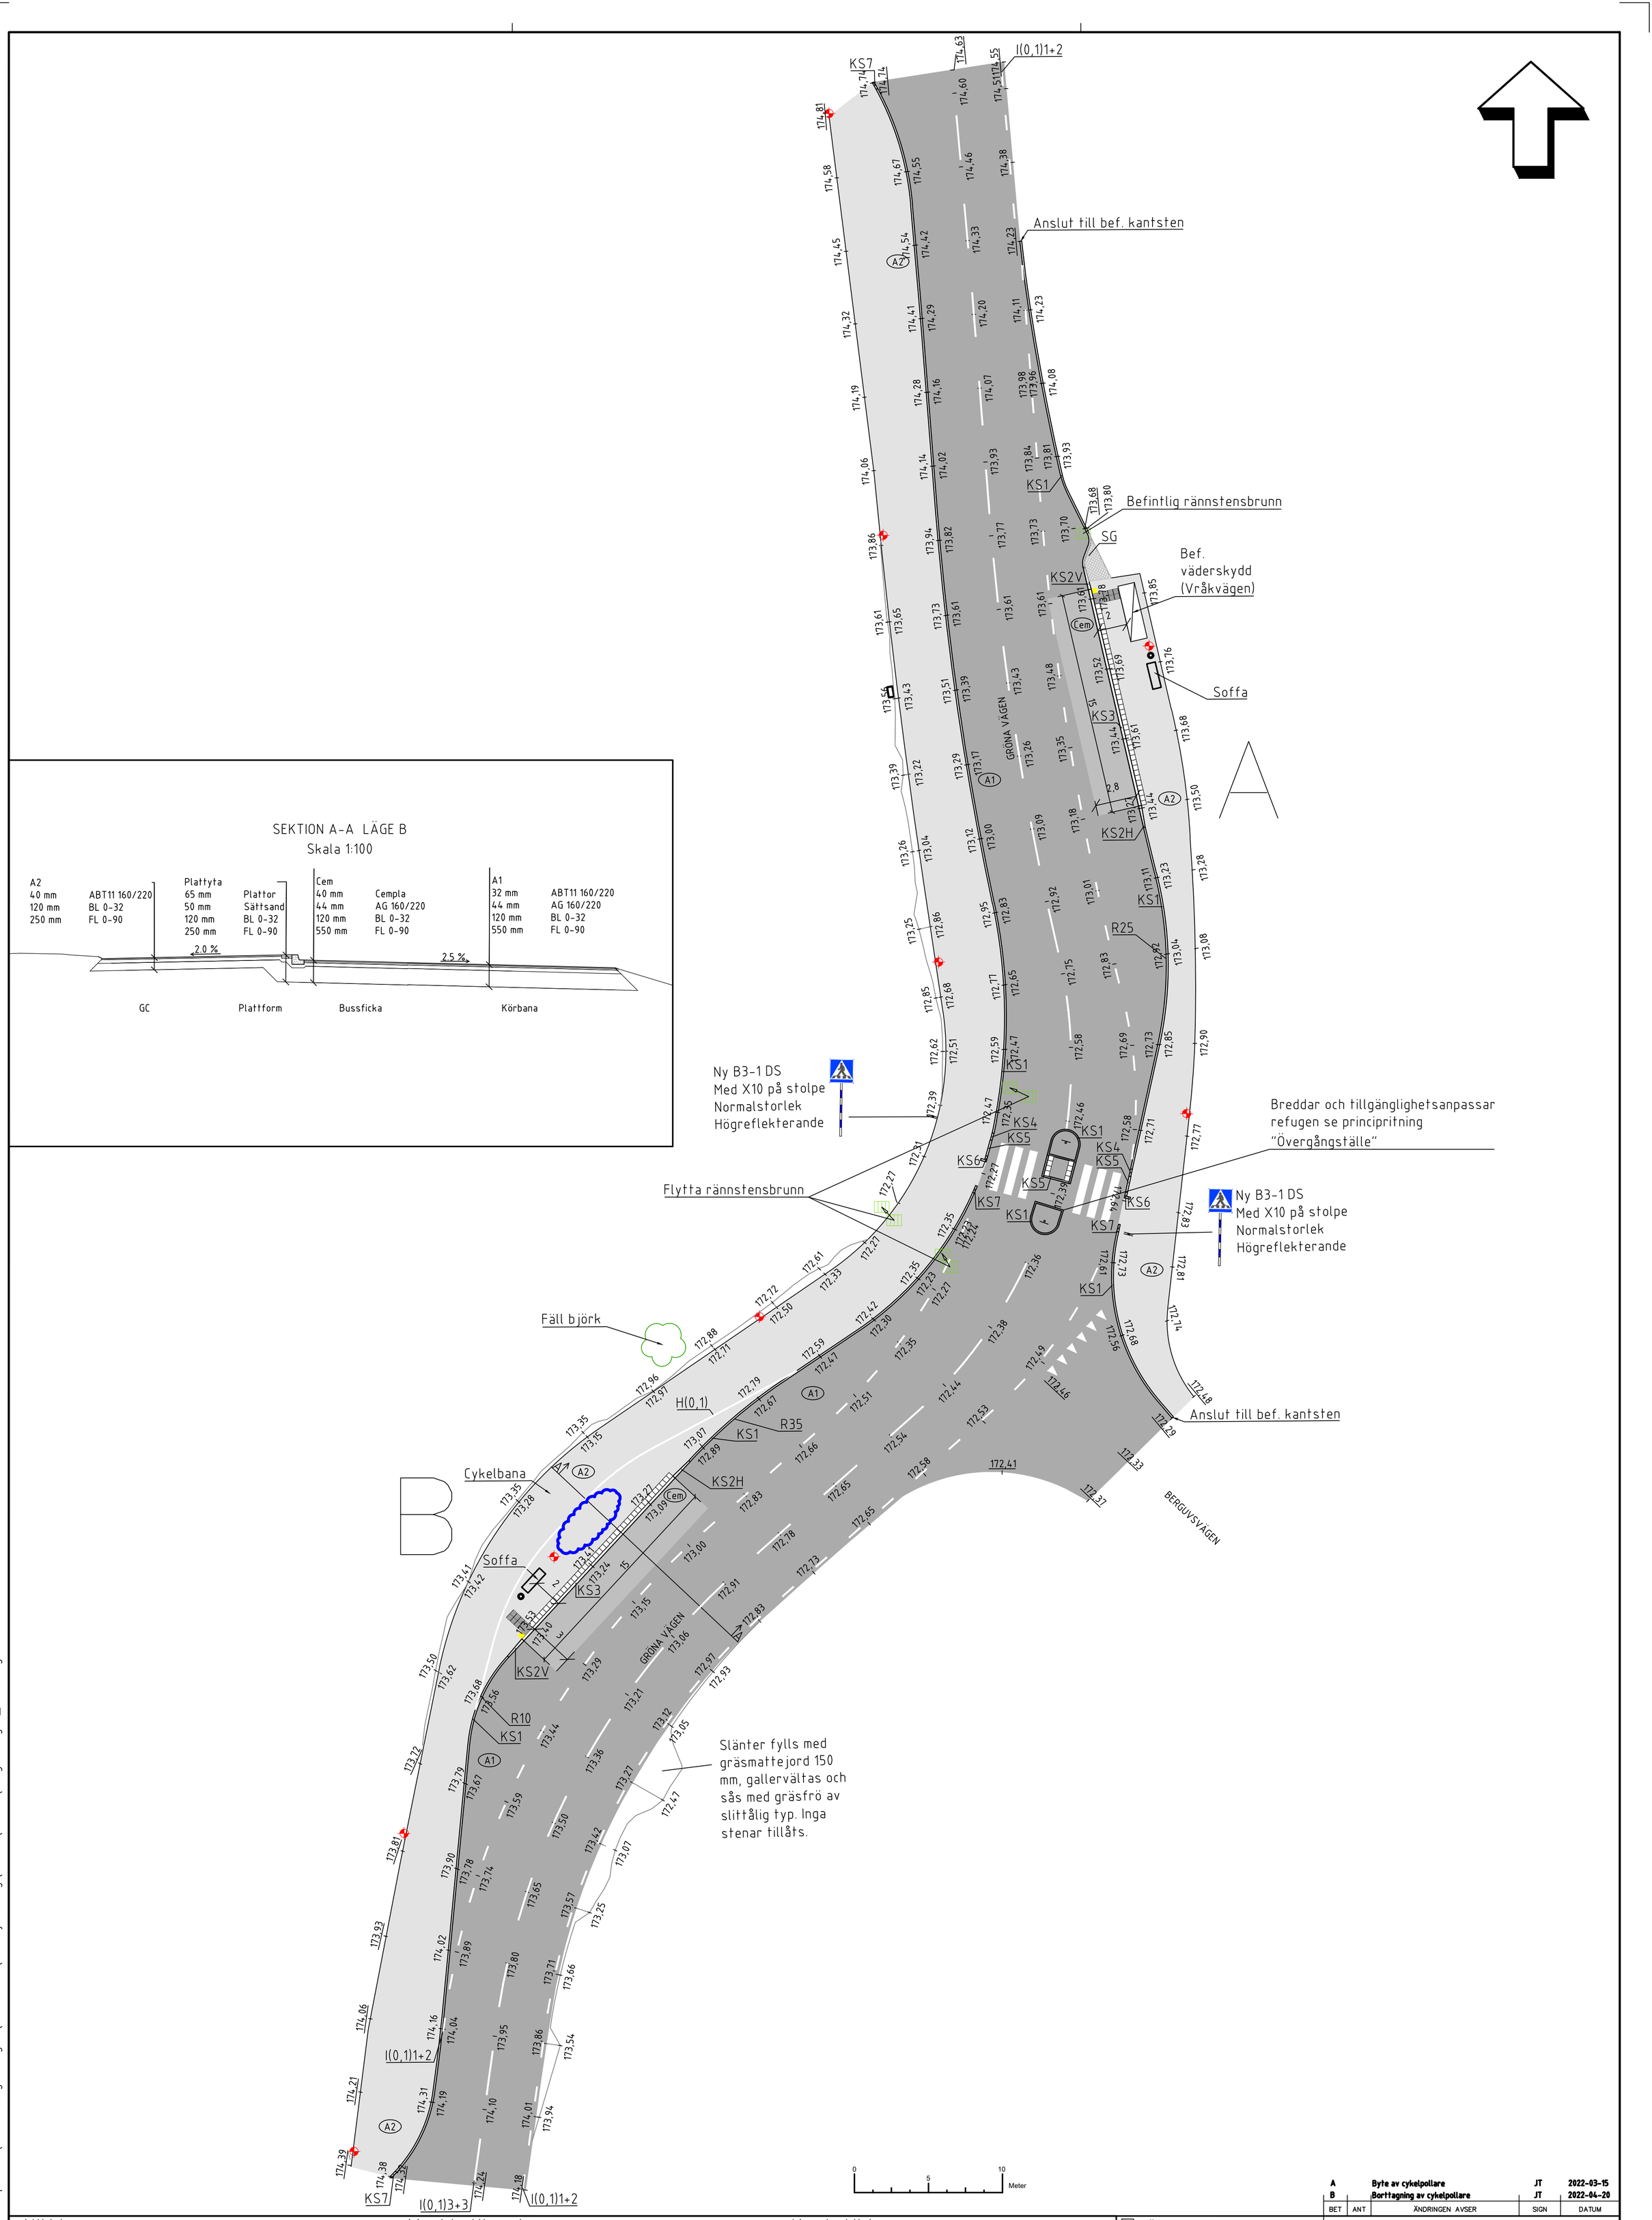

Höjder

+XXX,XX Befintlig markhöjd behålls
+XXX,XX Ny markhöjd
+(XXX,XX) Befintlig markhöjd utgår

Utrustning

Soffa med arm- och ryggstöd typ Hags Ekeby
L1760xB580xH800 mm. Färg barkbrun/svart

Papperskorg RZ Ribonverken "P2" 40 l
Hämtas hos Kommunverkstaden efter avisering

Belysningsstolpe

~~Cykelpollare Vestre URBAN 586C~~
~~Färgkod. RGB 229,0,81, CMYK 0,100,50,0~~

Markbeläggning

A1	Asfalt, köryta
A2	Asfalt gångbana
SG	Storgatsten
	Superplattan grå 350x350x65
	Superplattan supervit 350x350x65
	Premiumplattan kupol naturgrå 350x350x65
	Superplattan gul 350x350x65
	Premiumplattan sinus naturgrå 350x350x65

Kantstöd

KS1	Kantstöd betong, 12cm visning, typ B/D
KS2	Hållplatskantstöd betong, 17-12cm visning, avslut höger &vänster
KS3	Hållplatskantstöd betong, 17cm visning
KS4	Kantstöd betong, 12-6cm visning, avslut höger & vänster
KS5	Kantstöd betong, 6cm visning, typ T
KS6	Kantstöd betong, 6cm visning, typ T 90°
KS7	Kantstöd betong, 12-0cm visning, avslut höger & vänster

A	Byte av cykelpollare	JT	2022-03-15
B	Borttagning av cykelpollare	JT	2022-04-20

BET | ANT | ÄNDRINGEN AVSER | SIGN | DATUM

- [ ] FÖRHANDSKOPIA
- [ ] GRANSKNINGSHANDLING
- [ ] FÖRFRÅGNINGSHANDLING
- [x] BYGGHANDLING
- [ ] RELATIONSHANDLING

SKÖVDE KOMMUN
Sektor samhällsbyggnad

ENHET/KONSULT
SEKTOR SAMHÄLLSBYGGNAD
PROJEKTENHETEN
541 83 SKÖVDE

BUSSHÅLLPLATS
Berguvsvägen

Gatuplan
Plan

UPPDRAG NR.	RITAD/KONSTR AV		
	Josefine Tempsch		
DATUM	HANDLÄGGARE/GRANSKAD AV	SKALA	FORMAT
2022-02-21	Louise Stöök	1:200	A1
ANSVARIG	KOORDINATRUTA – BLAD NR.	OBJEKT – LÖP NR.	ÄNDR BET
Louise Stöök	1569-0311	04-02	

KOORDINATSYSTEM/HÖJDSYSTEM: SWEREF 99 13 30 / RH 2000

T:\Samarbete\Geodata\Projekt\Busshållplatser\BHLP-Berguvsvägen\2 Planera\2 Projektering\Modell\Modell\Berguvsvägen_revB.dwg